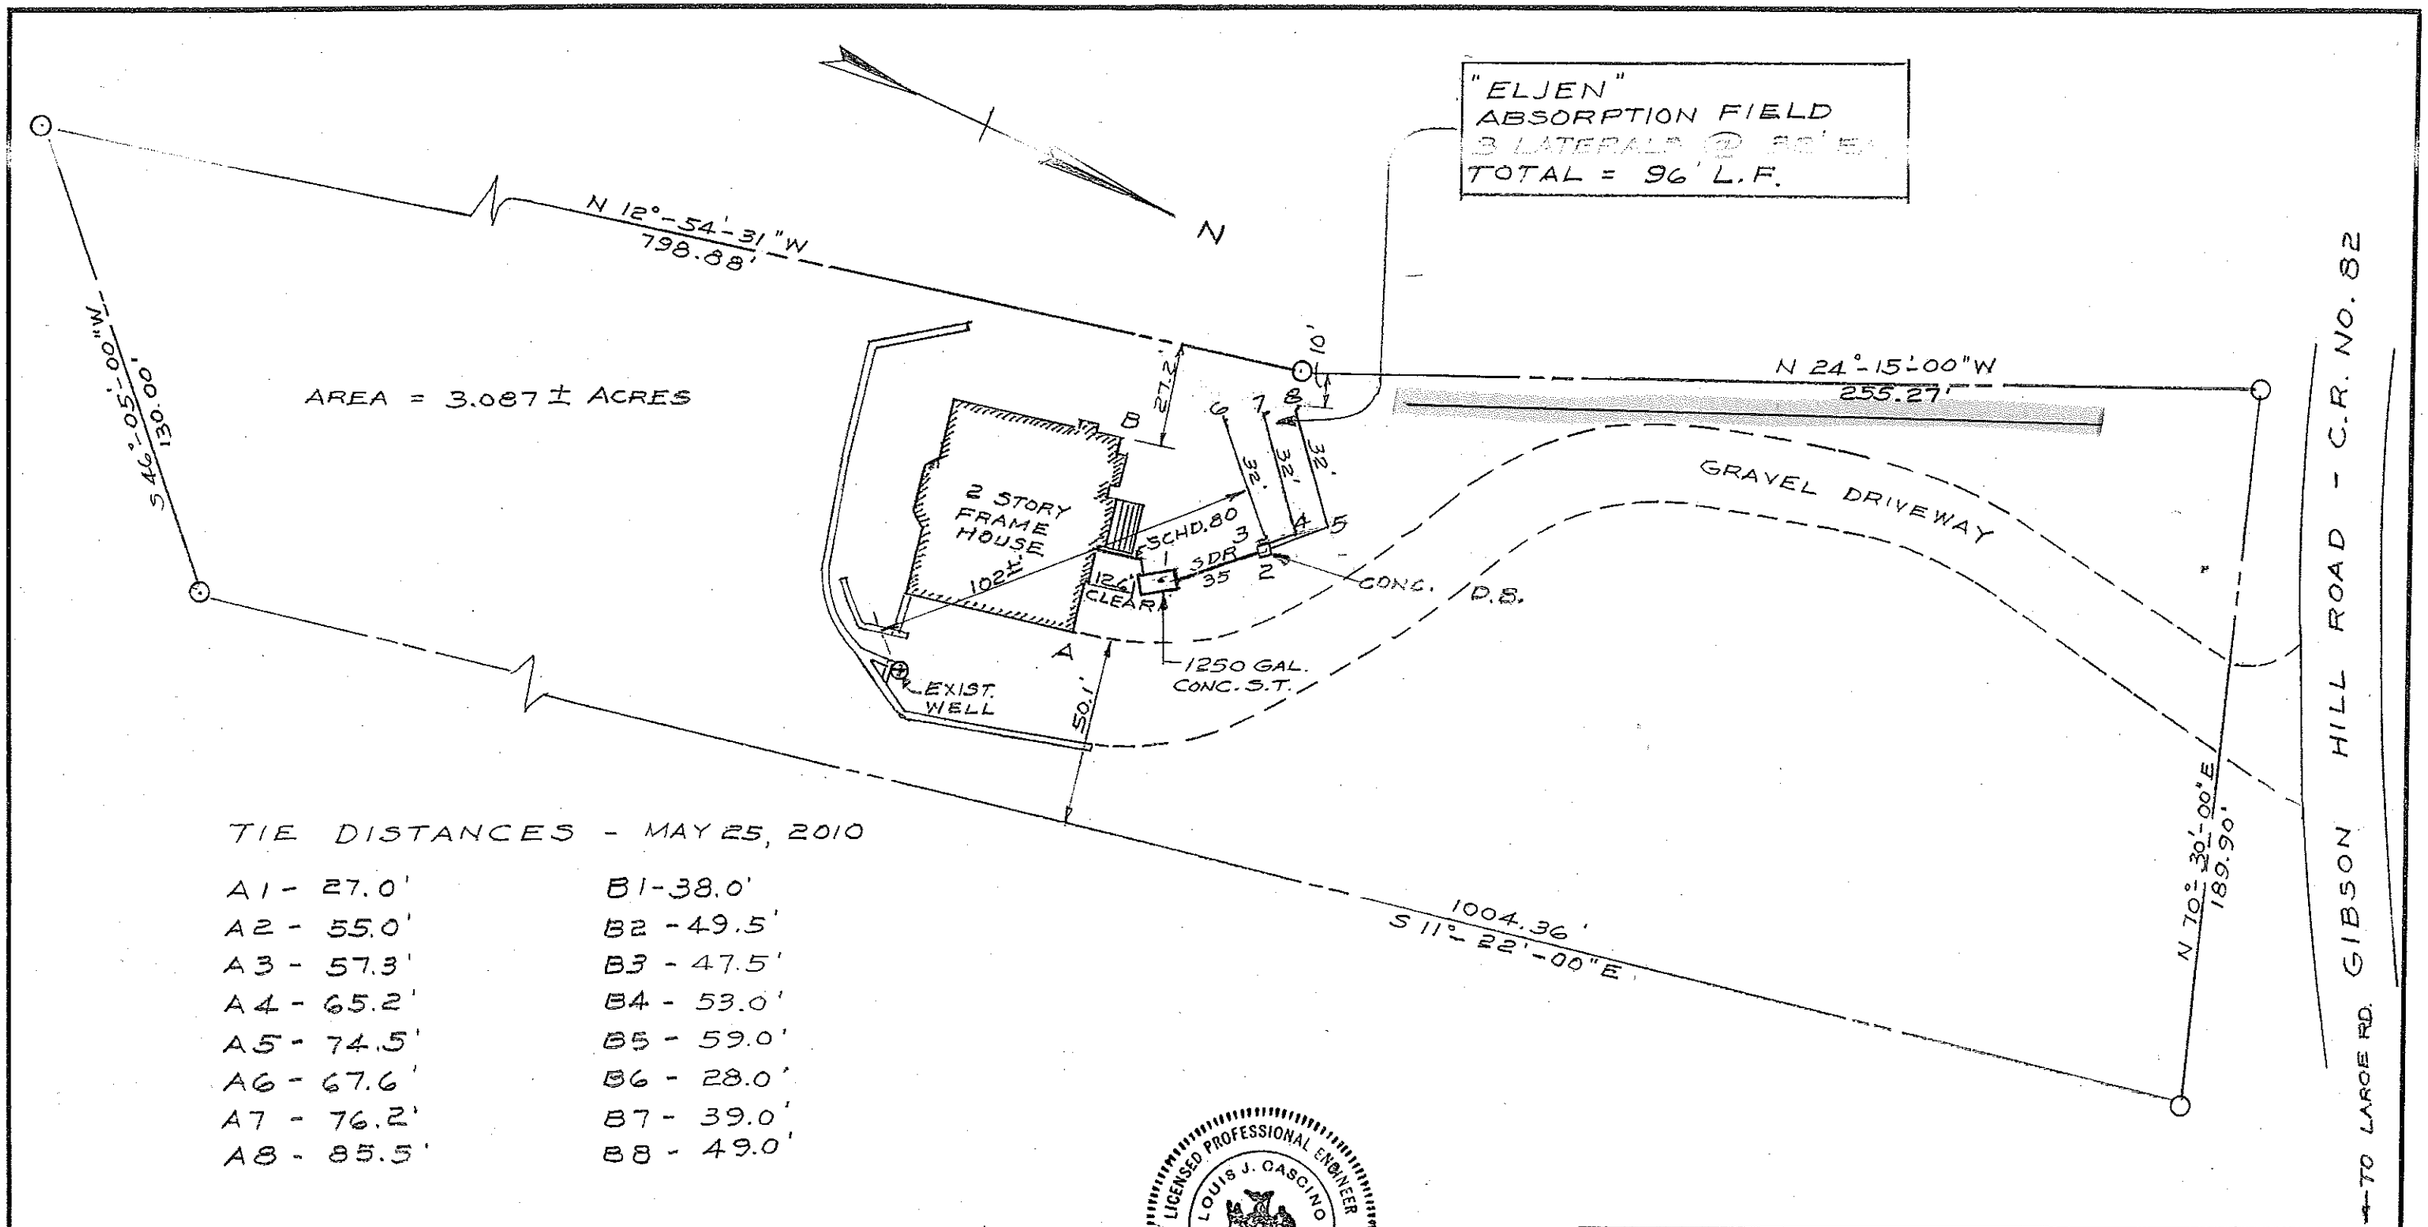

TIE DISTANCES - MAY 25, 2010

A1 - 27.0'	B1 - 38.0'
A2 - 55.0'	B2 - 49.5'
A3 - 57.3'	B3 - 47.5'
A4 - 65.2'	B4 - 53.0'
A5 - 74.5'	B5 - 59.0'
A6 - 67.6'	B6 - 28.0'
A7 - 76.2'	B7 - 39.0'
A8 - 85.5'	B8 - 49.0'

NOTE: SURVEY & HOUSE LOCATION BY
ROBERT S. MURRAY, LLS. P.C.
NEW HAMPTON, NY 10958

LICENSED PROFESSIONAL ENGINEER
LOUIS J. CASCINO
PE 47764
UNIVERSITY OF THE STATE OF NEW YORK

, PE

AS BUILT SEPTIC SYSTEM
JASON D. HARTMAN

SCALE: 1"=40'	S	B	L	DRAWN BY L.J.C.
DATE: 10/15/10	15	1	8.2	REVISED

53 GIBSON HILL ROAD
TOWN OF CHESTER, ORANGE COUNTY, NY

LOUIS J. CASCINO, PE
35 ALDER DR., NEW WINDSOR, NY

DRAWING NUMBER
1 OF 1